
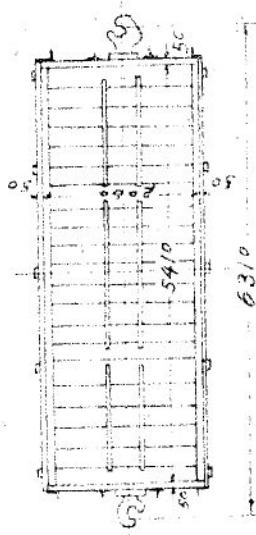


車輛竣工圖表

無蓋貨車

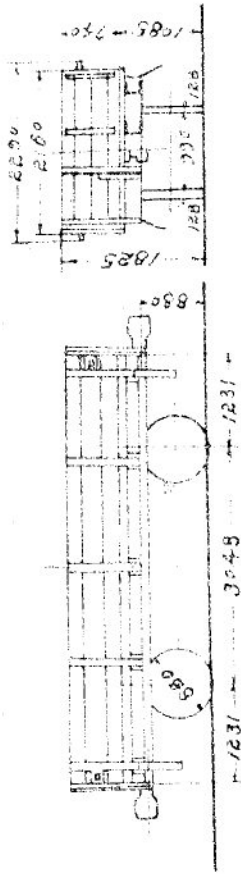
製造所名	製造年月	代價	所有權者	旧番号	記

F 60 2458.940
F 61 2458.940

昭和 15.2.1 1.YO.